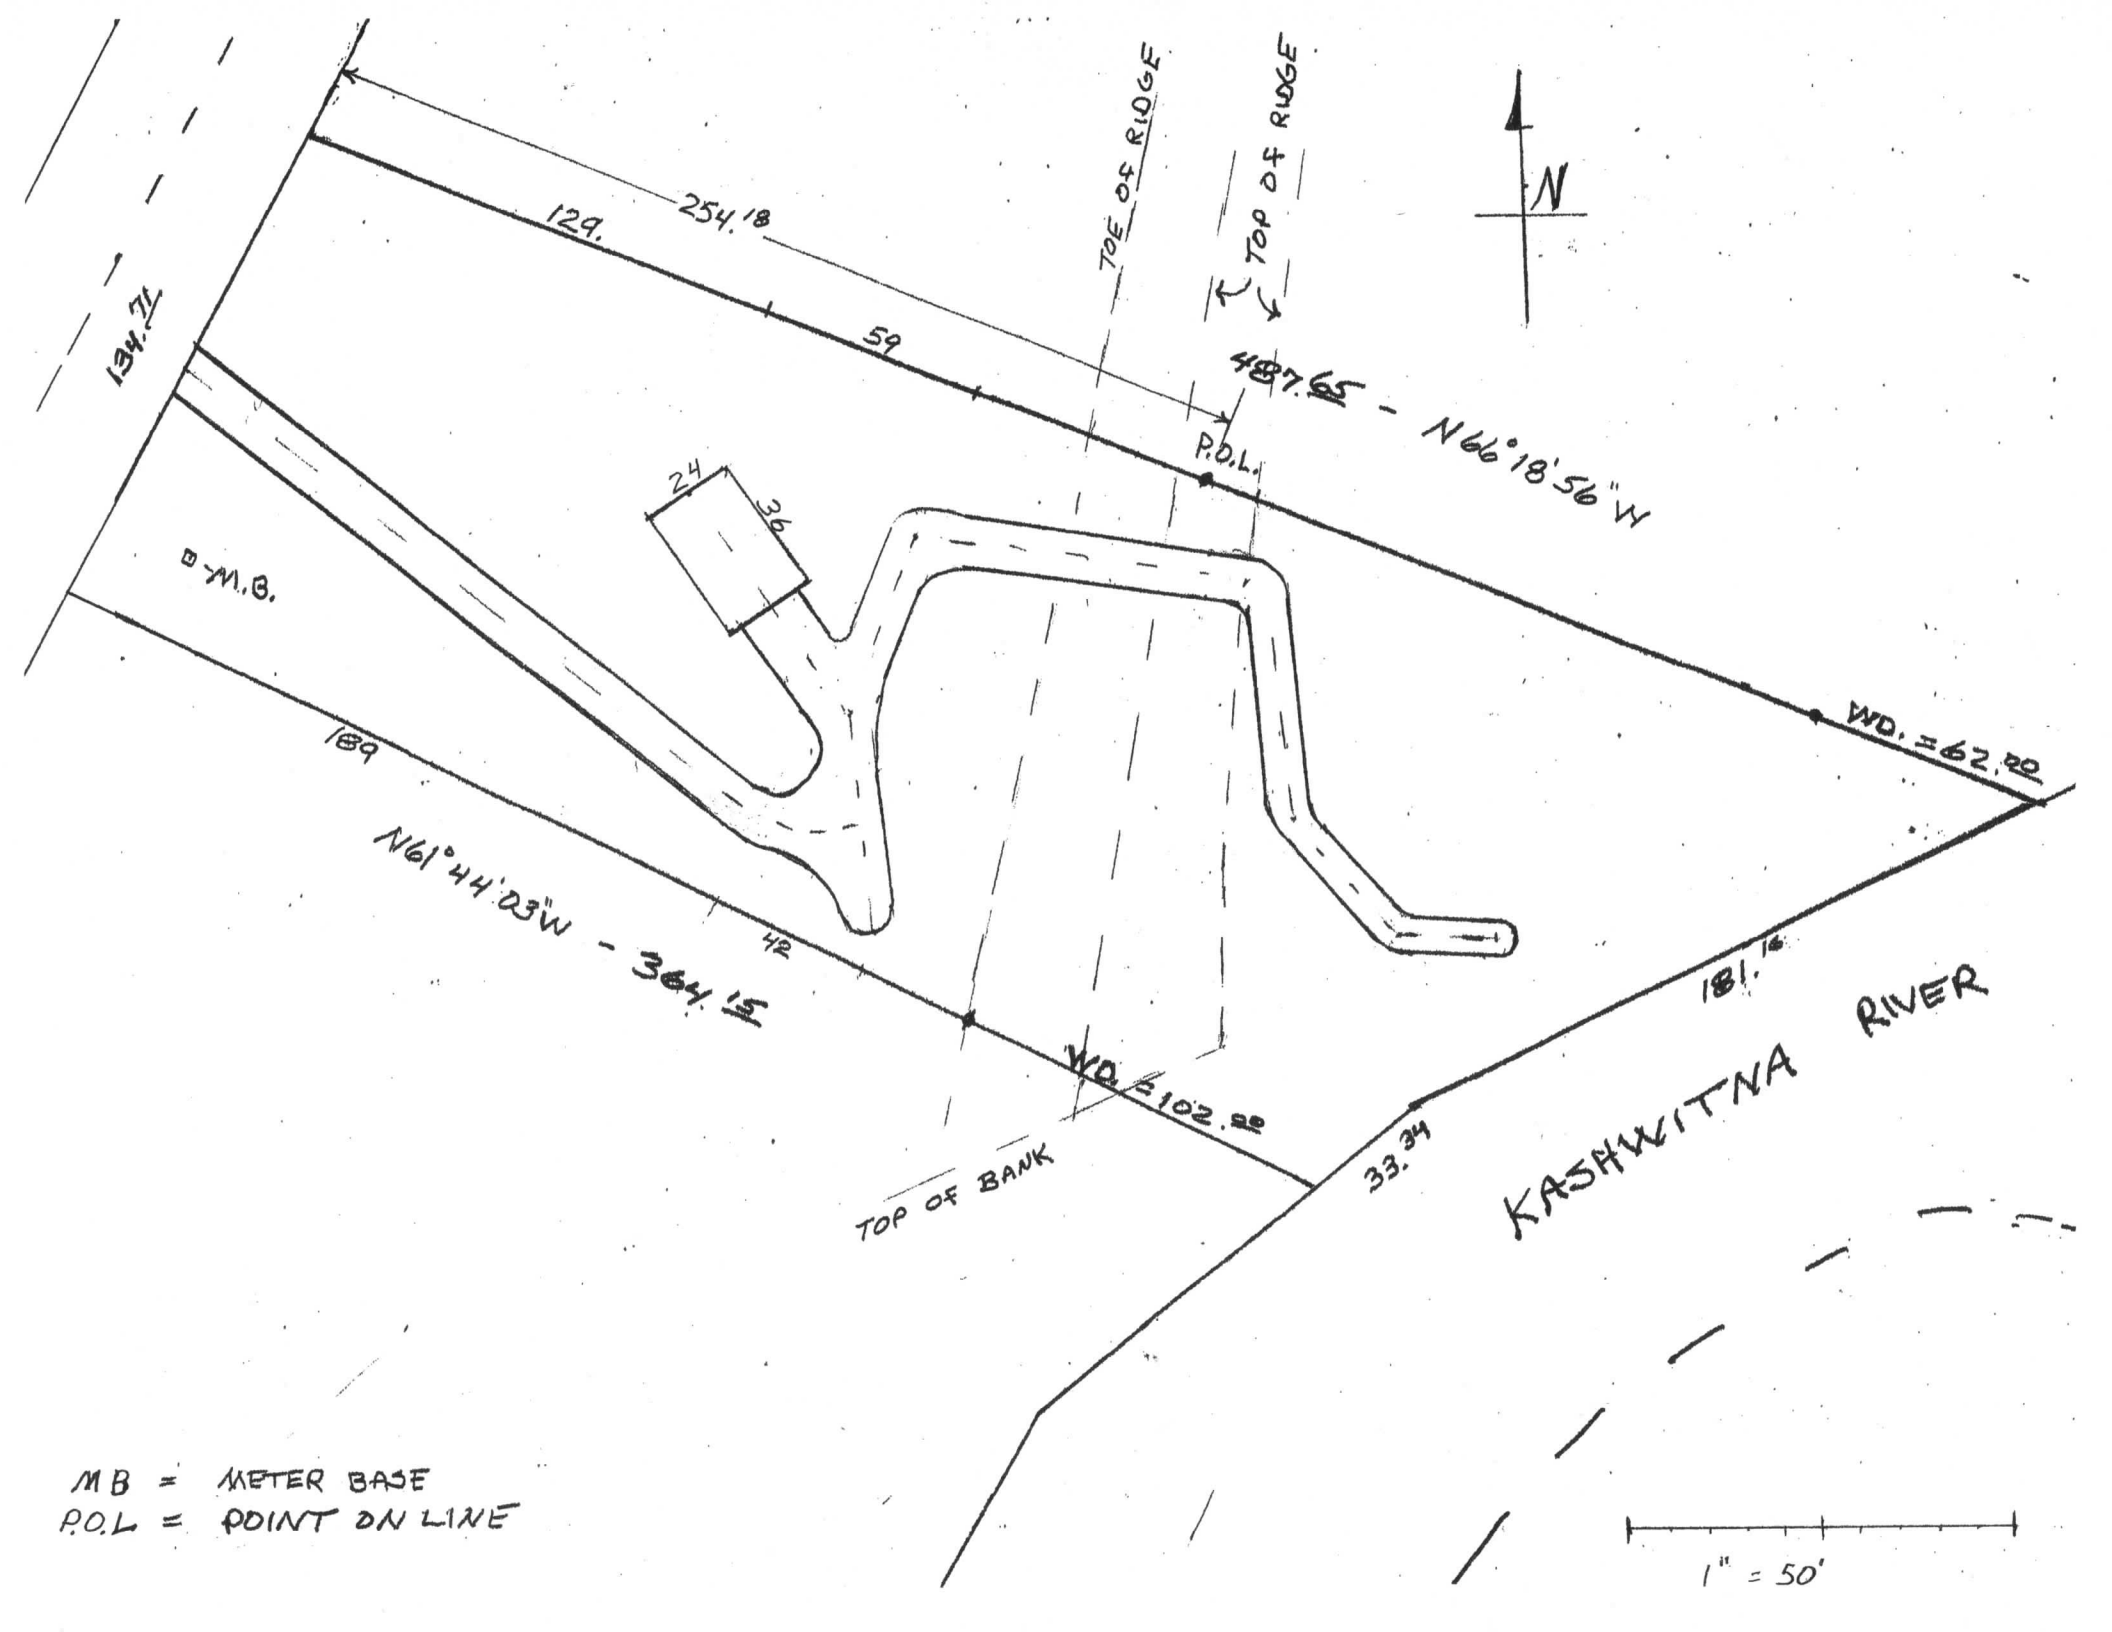

MB = METER BASE
P.O.L = POINT ON LINE